


Схема границ земельных участков

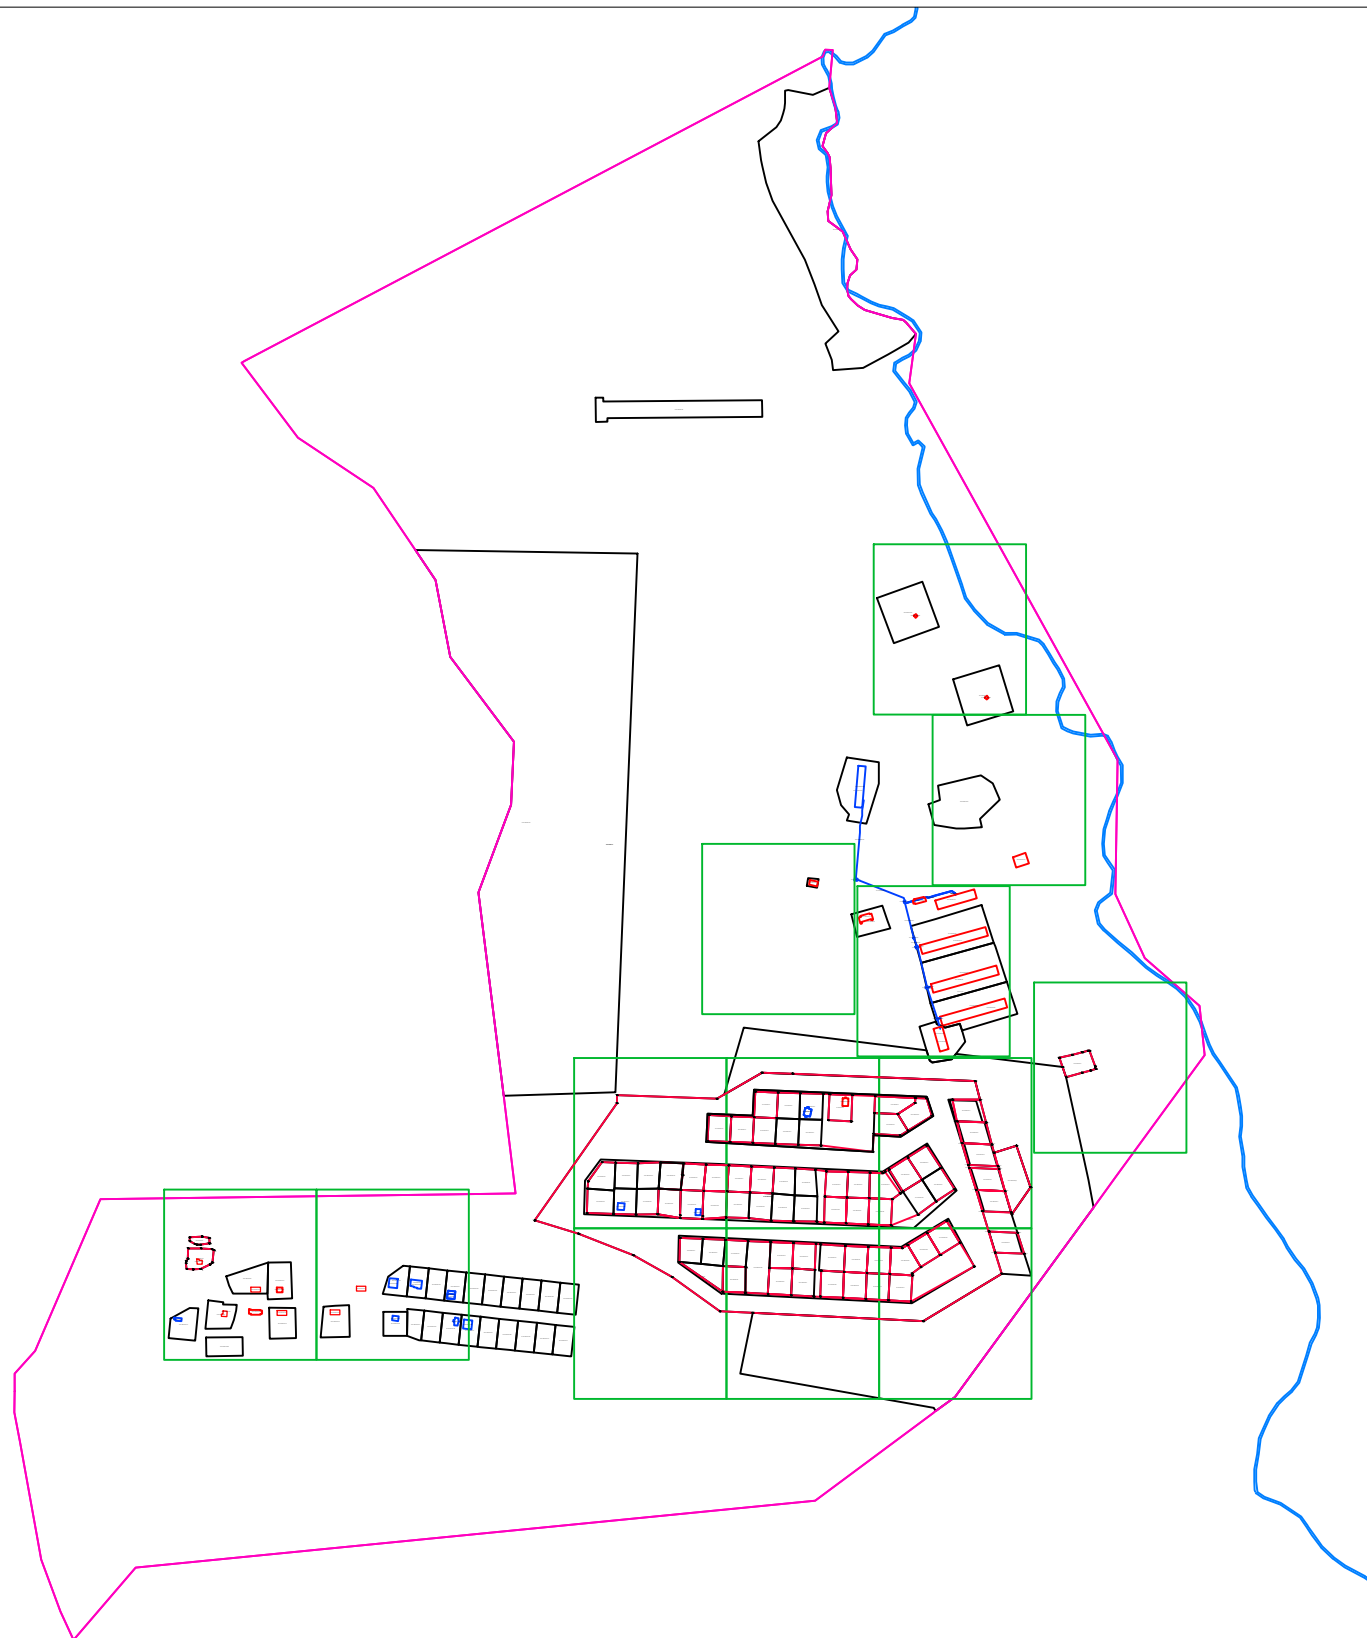


Условные обозначения:

Масштаб 1:10000

- 41:01:0010124 - номер кадастрового квартала
- граница кадастрового квартала
- 41:01:0010103:450 - кадастровый номер земельного участка, объекта капитального строительства
- 41:01:0010103:560 - кадастровый номер объекта капитального строительства
- граница земельного участка по сведениям ЕГРН
- граница объекта капитального строительства по сведениям ЕГРН
- граница контура, образованного проекцией вновь образованного наземного конструктивного элемента здания, сооружения, объекта незавершенного строительства
- уточняемая граница земельного участка
- 18 - характерная точка границы земельного участка, сведения ЕГРН о которой соответствуют требованиям позволяющим однозначно определить ее местоположение
- n178У - новая точка границы земельного участка

Схема границ земельных участков

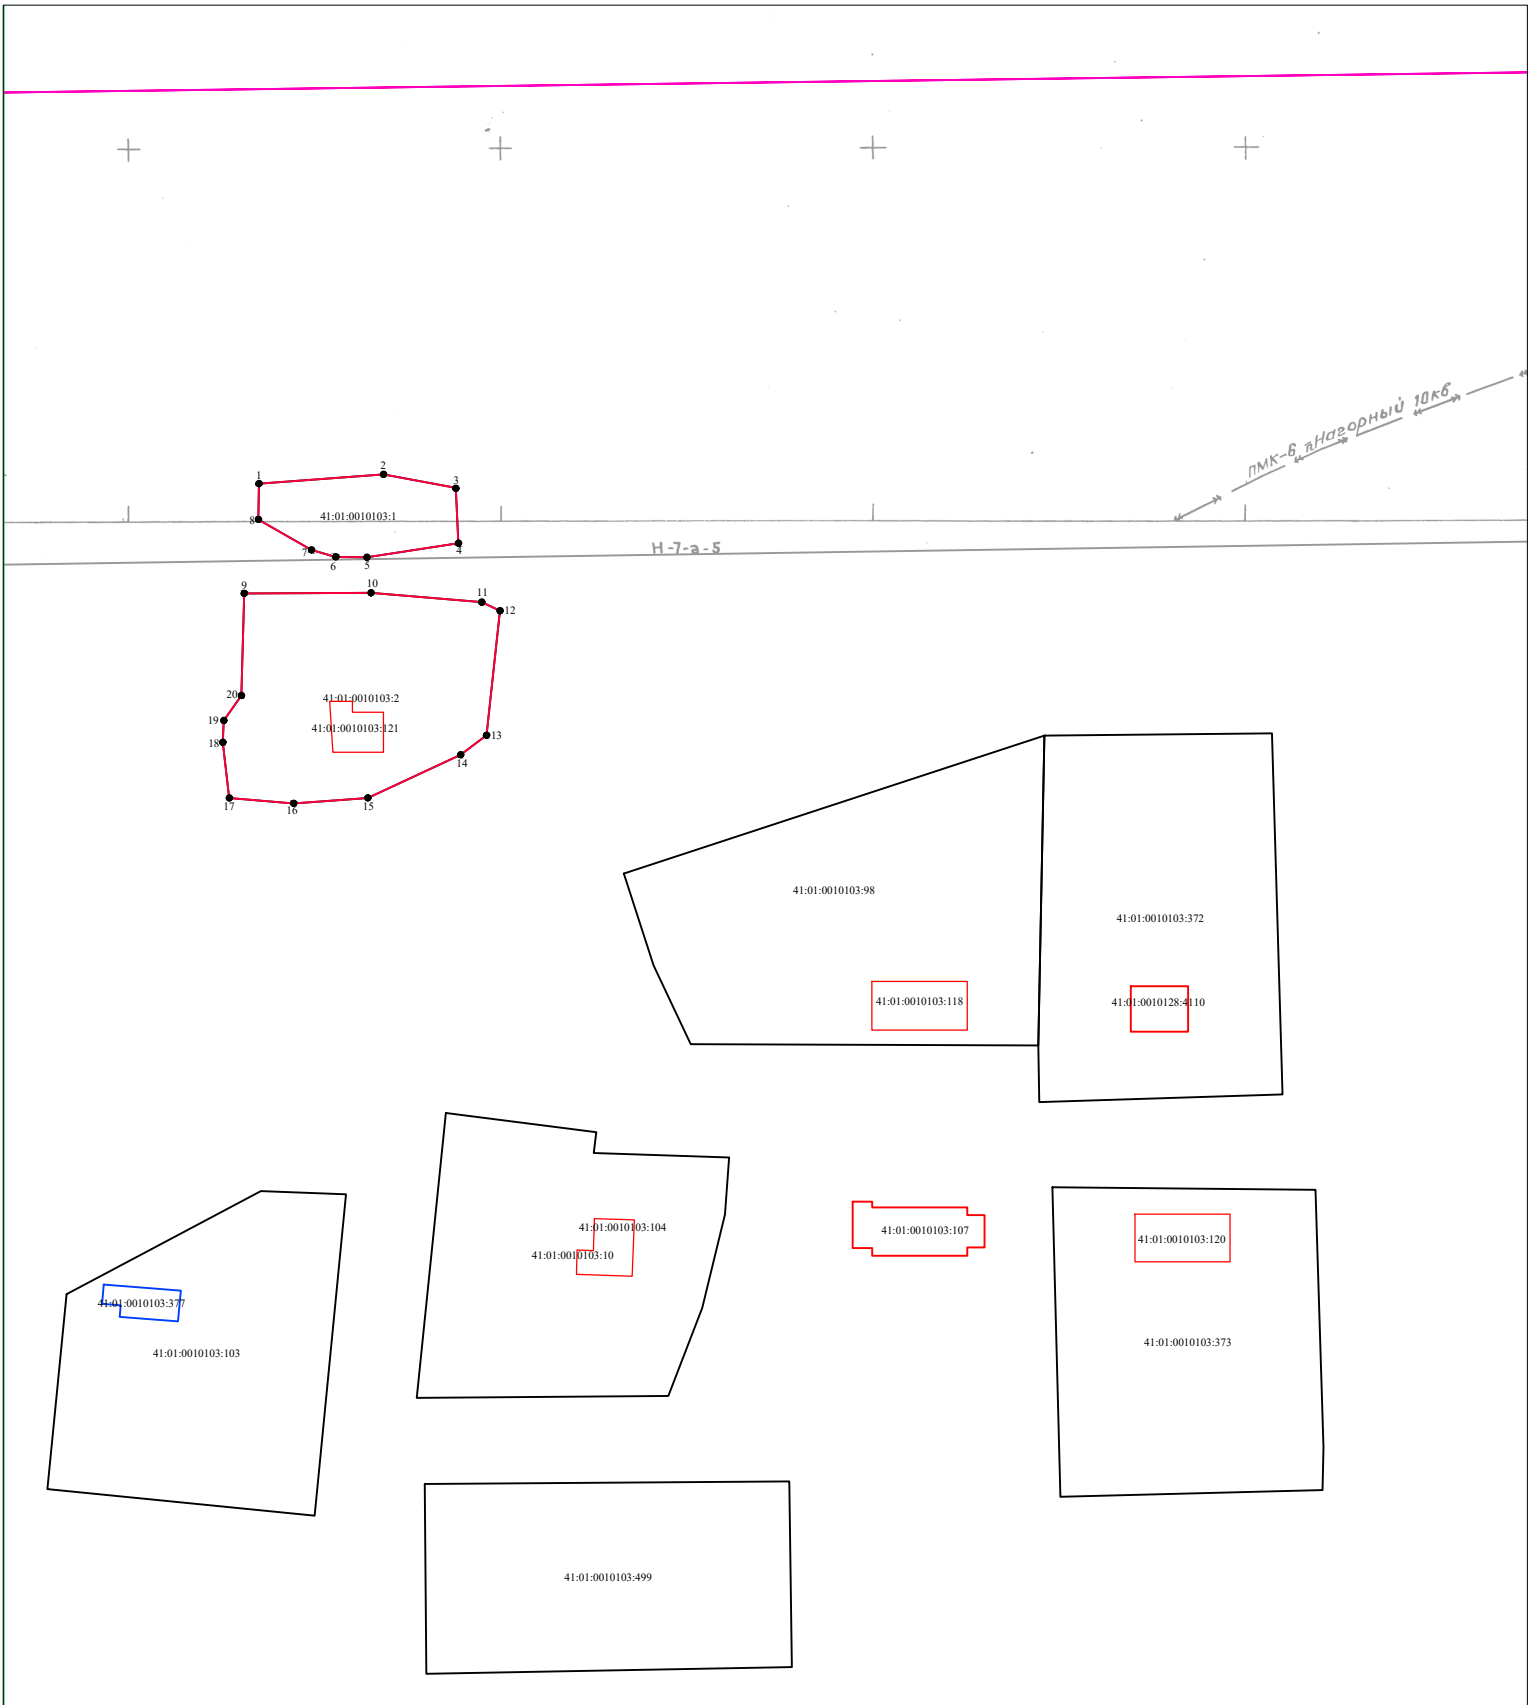

Условные обозначения:

- 41:01:0010124 - номер кадастрового квартала
- граница кадастрового квартала
- 41:01:0010103:450 - кадастровый номер земельного участка, объекта капитального строительства
- 41:01:0010103:560 - кадастровый номер объекта капитального строительства
- граница земельного участка по сведениям ЕГРН
- граница объекта капитального строительства по сведениям ЕГРН
- граница контура, образованного проекцией вновь образованного наземного конструктивного элемента здания, сооружения, объекта незавершенного строительства
- уточняемая граница земельного участка
- 18 - характерная точка границы земельного участка, сведения ЕГРН о которой соответствуют требованиям позволяют однозначно определить ее местоположение
- n178Y - новая точка границы земельного участка

Масштаб 1:1000


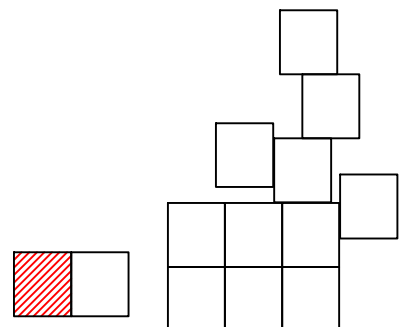


Схема границ земельных участков

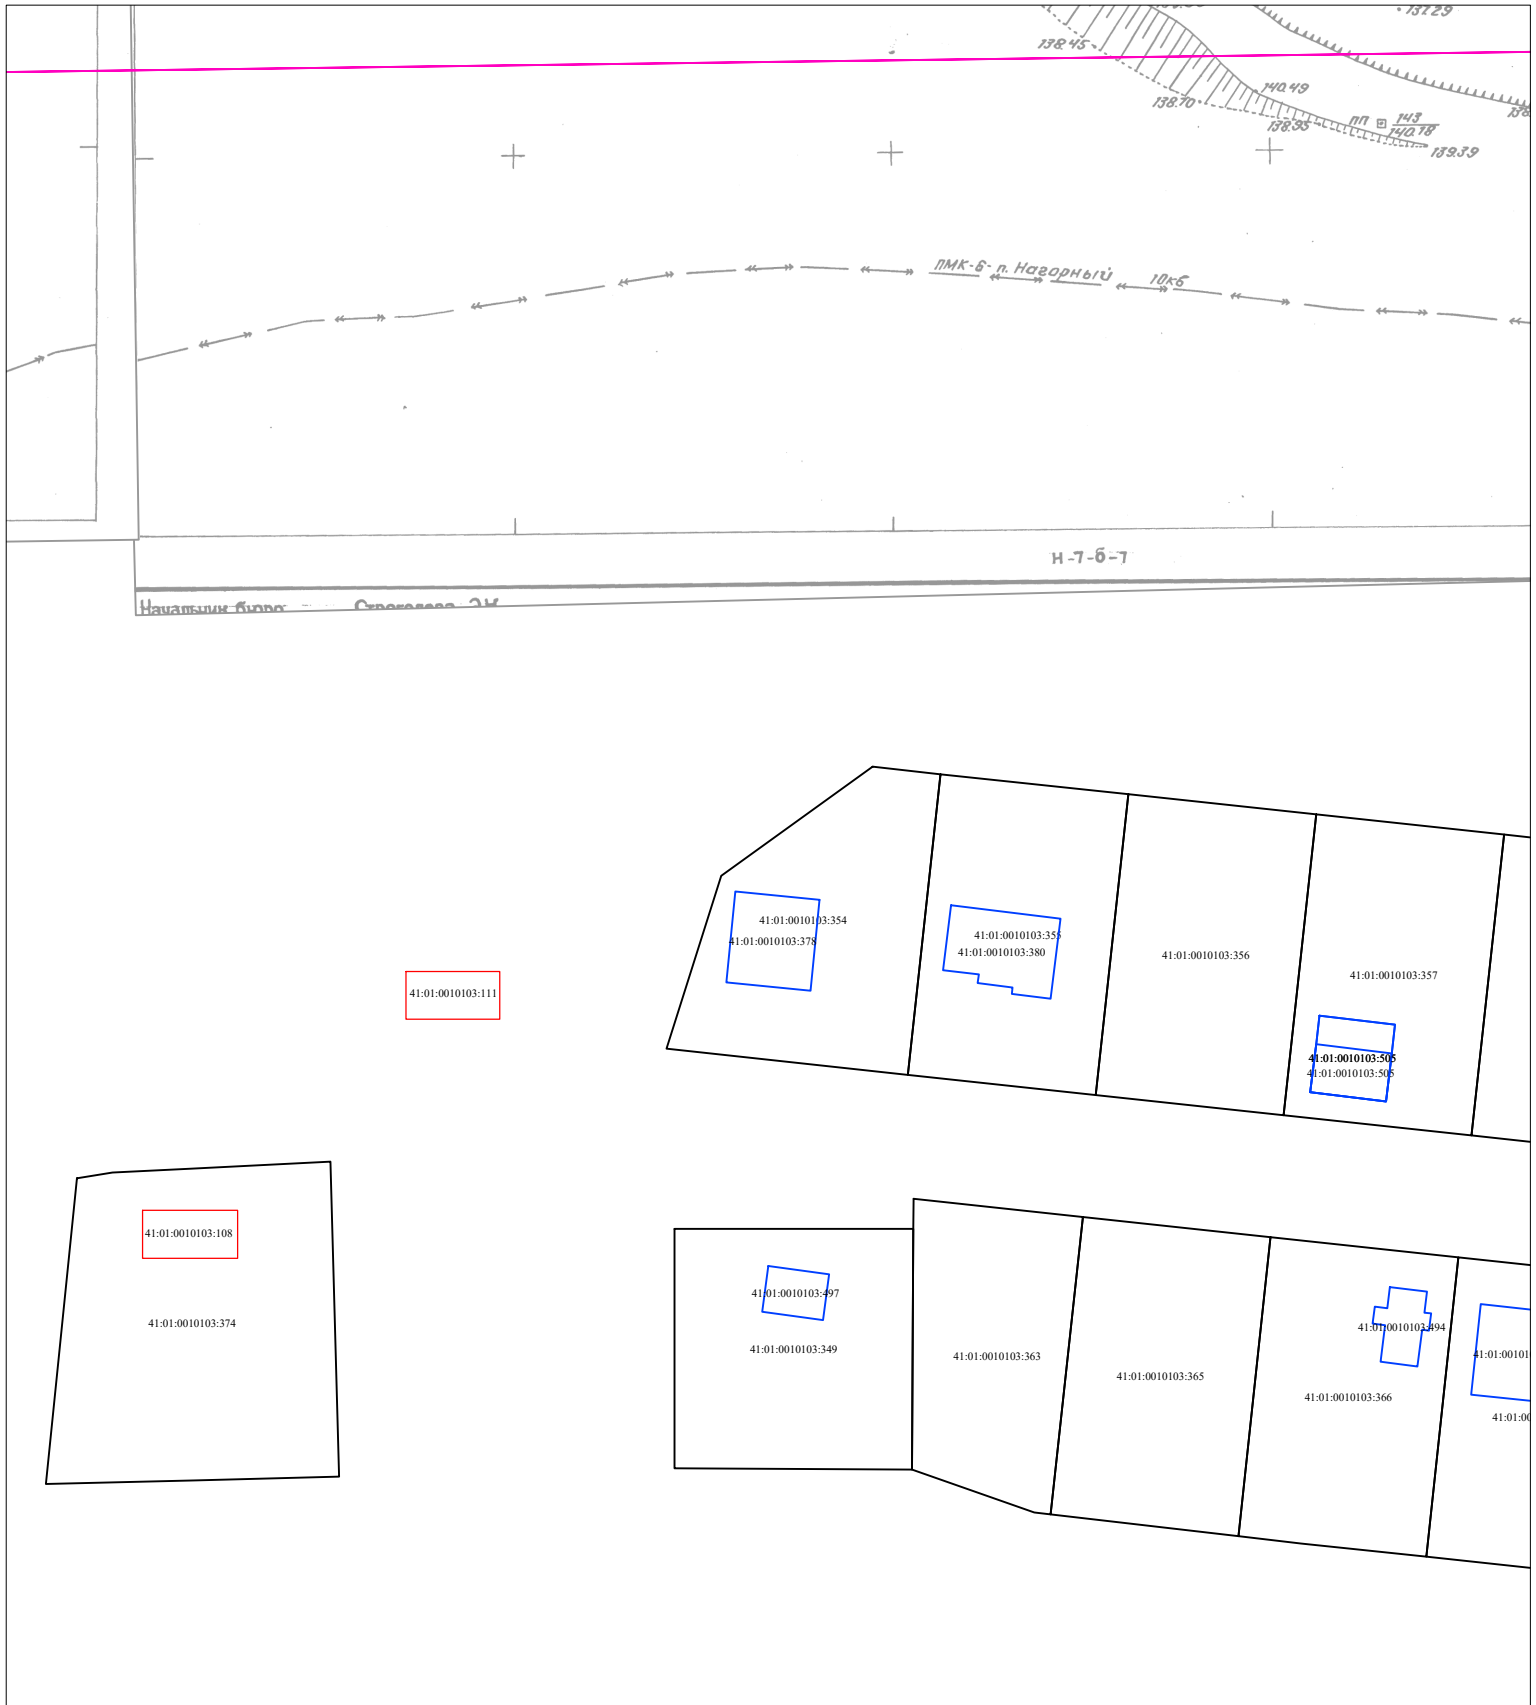

Условные обозначения:

Масштаб 1:1000

- 41:01:0010124- номер кадастрового квартала
- граница кадастрового квартала
- 41:01:0010103:450- кадастровый номер земельного участка, объекта капитального строительства
- 41:01:0010103:560- кадастровый номер объекта капитального строительства
- граница земельного участка по сведениям ЕГРН
- граница объекта капитального строительства по сведениям ЕГРН
- граница контура, образованного проекцией в ноль образованного наземного конструктивного элемента здания, сооружения, объекта незавершенного строительства
- уточняемая граница земельного участка
- 18 - характерная точка границы земельного участка, сведения ЕГРН о которой соответствуют требованиям позволяющим однозначно определить ее местоположение
- н178У - новая точка границы земельного участка


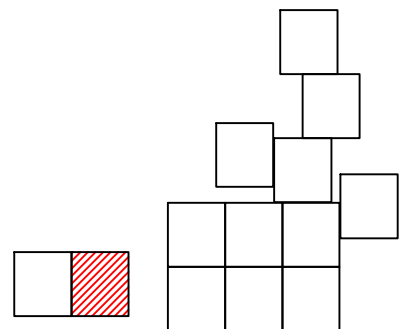


Схема границ земельных участков

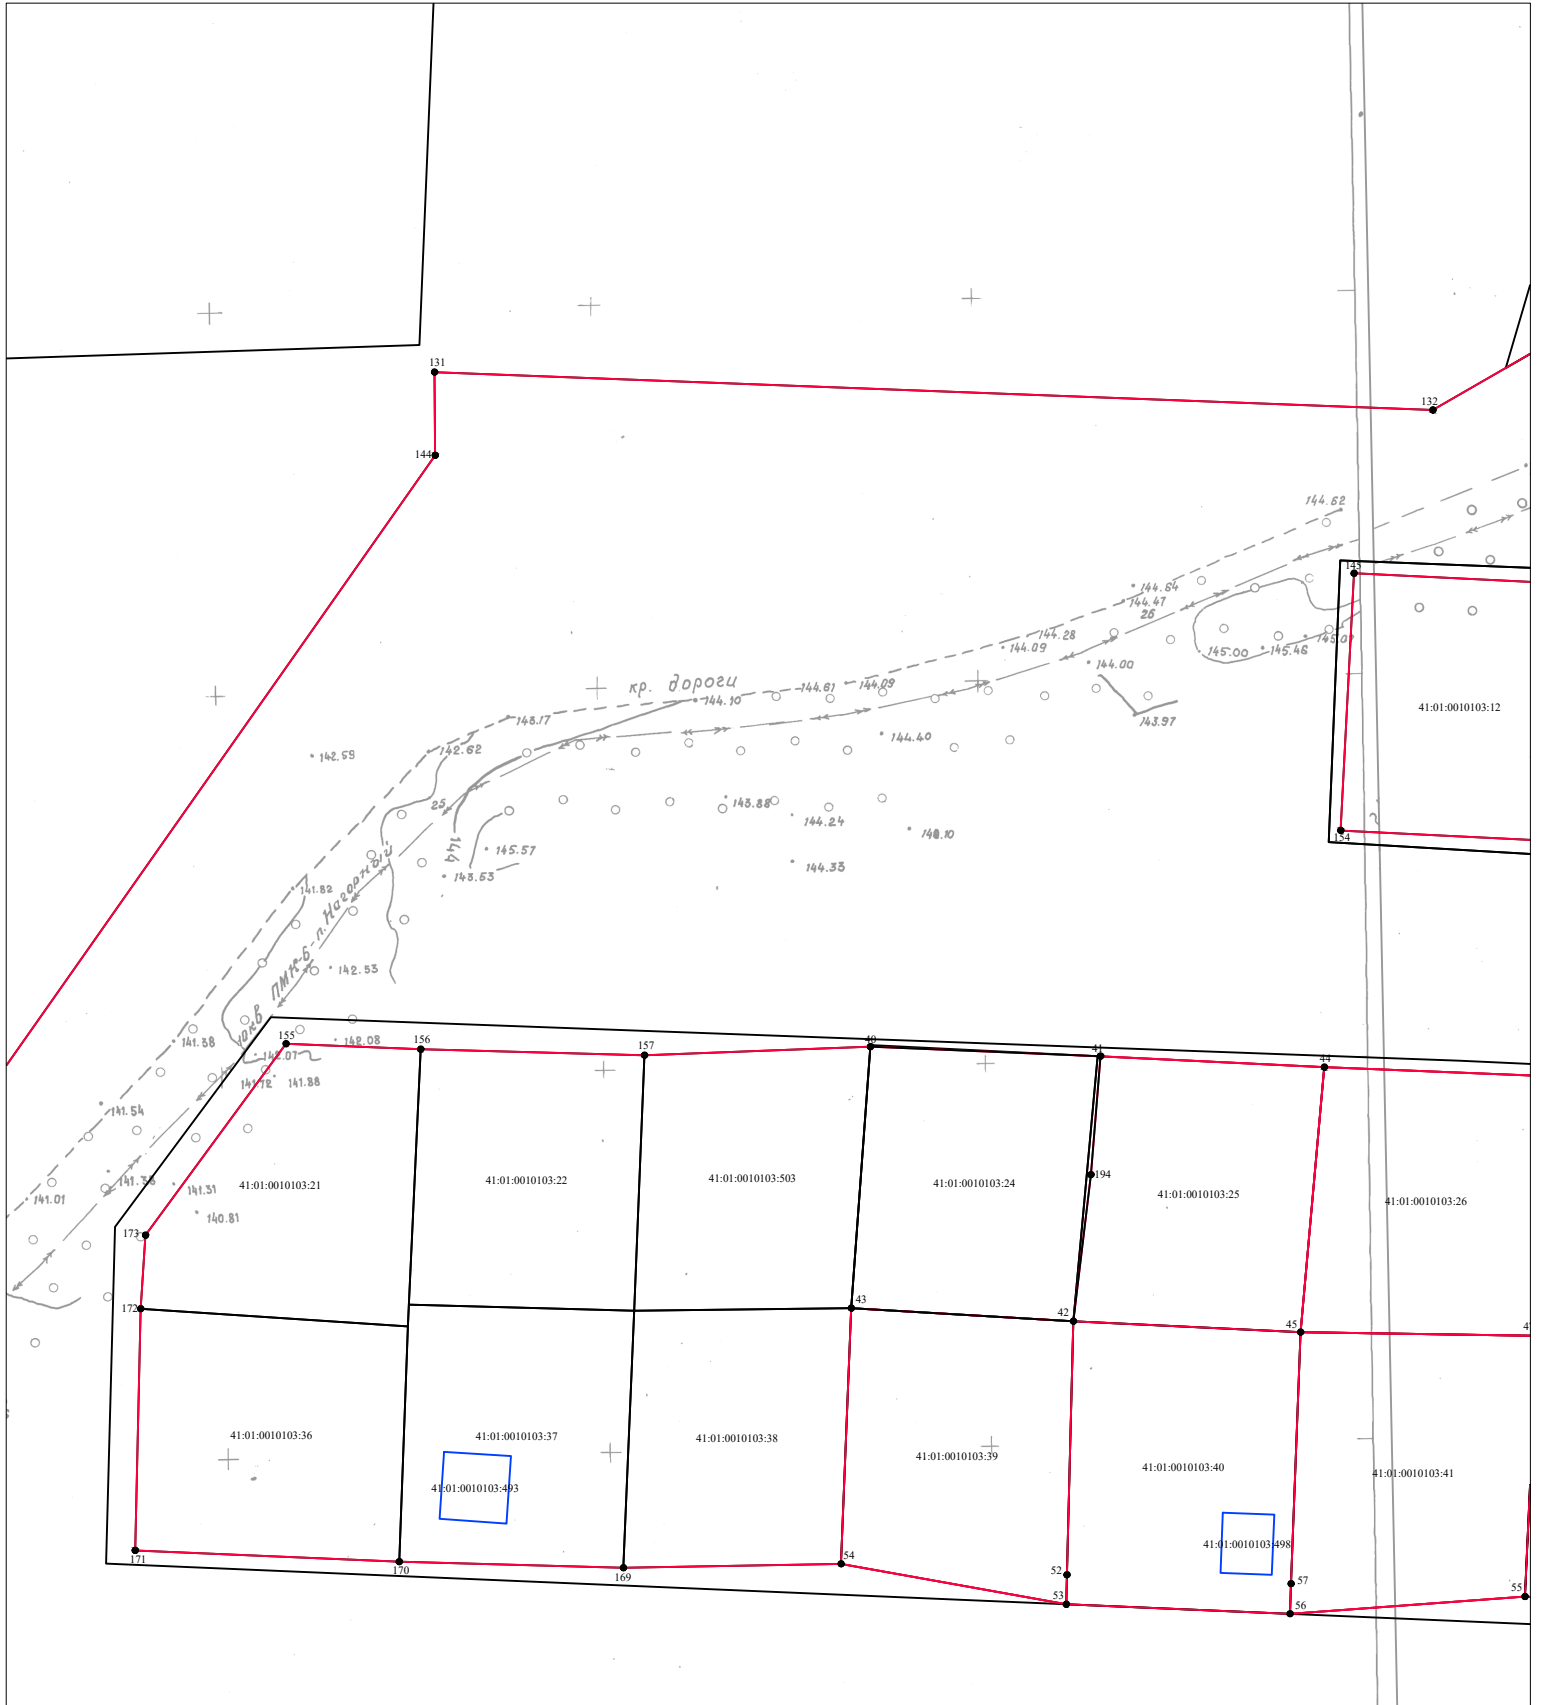

Условные обозначения:

- 41:01:0010124 - номер кадастрового квартала
- граница кадастрового квартала
- 41:01:0010103:450 - кадастровый номер земельного участка, объекта капитального строительства
- 41:01:0010103:560 - кадастровый номер объекта капитального строительства
- граница земельного участка по сведениям ЕГРН
- граница объекта капитального строительства по сведениям ЕГРН
- граница контура, образованного проекцией вновь образованного наземного конструктивного элемента здания, сооружения, объекта незавершенного строительства
- уточняемая граница земельного участка
- 18 - характерная точка границы земельного участка, сведения ЕГРН о которой соответствуют требованиям, позволяющим однозначно определить ее местоположение
- n178У - новая точка границы земельного участка

Масштаб 1:1000

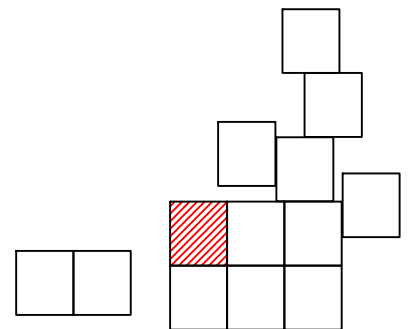


Схема границ земельных участков



Условные обозначения:

- 41:01:0010124 - номер кадастрового квартала
- граница кадастрового квартала
- 41:01:0010103:450 - кадастровый номер земельного участка, объекта капитального строительства
- 41:01:0010103:560 - кадастровый номер объекта капитального строительства
- граница земельного участка по сведениям ЕГРН
- граница объекта капитального строительства по сведениям ЕГРН
- граница контура, образованного проекцией вновь образованного наземного конструктивного элемента здания, сооружения, объекта незавершенного строительства
- уточняемая граница земельного участка
- 18 - характерная точка границы земельного участка, сведения ЕГРН о которой соответствуют требованиям позволяют однозначно определить ее местоположение
- n178Y - новая точка границы земельного участка

Масштаб 1:1000


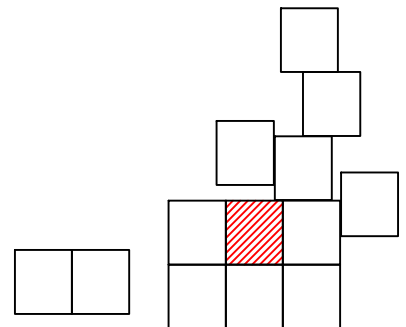


Схема границ земельных участков

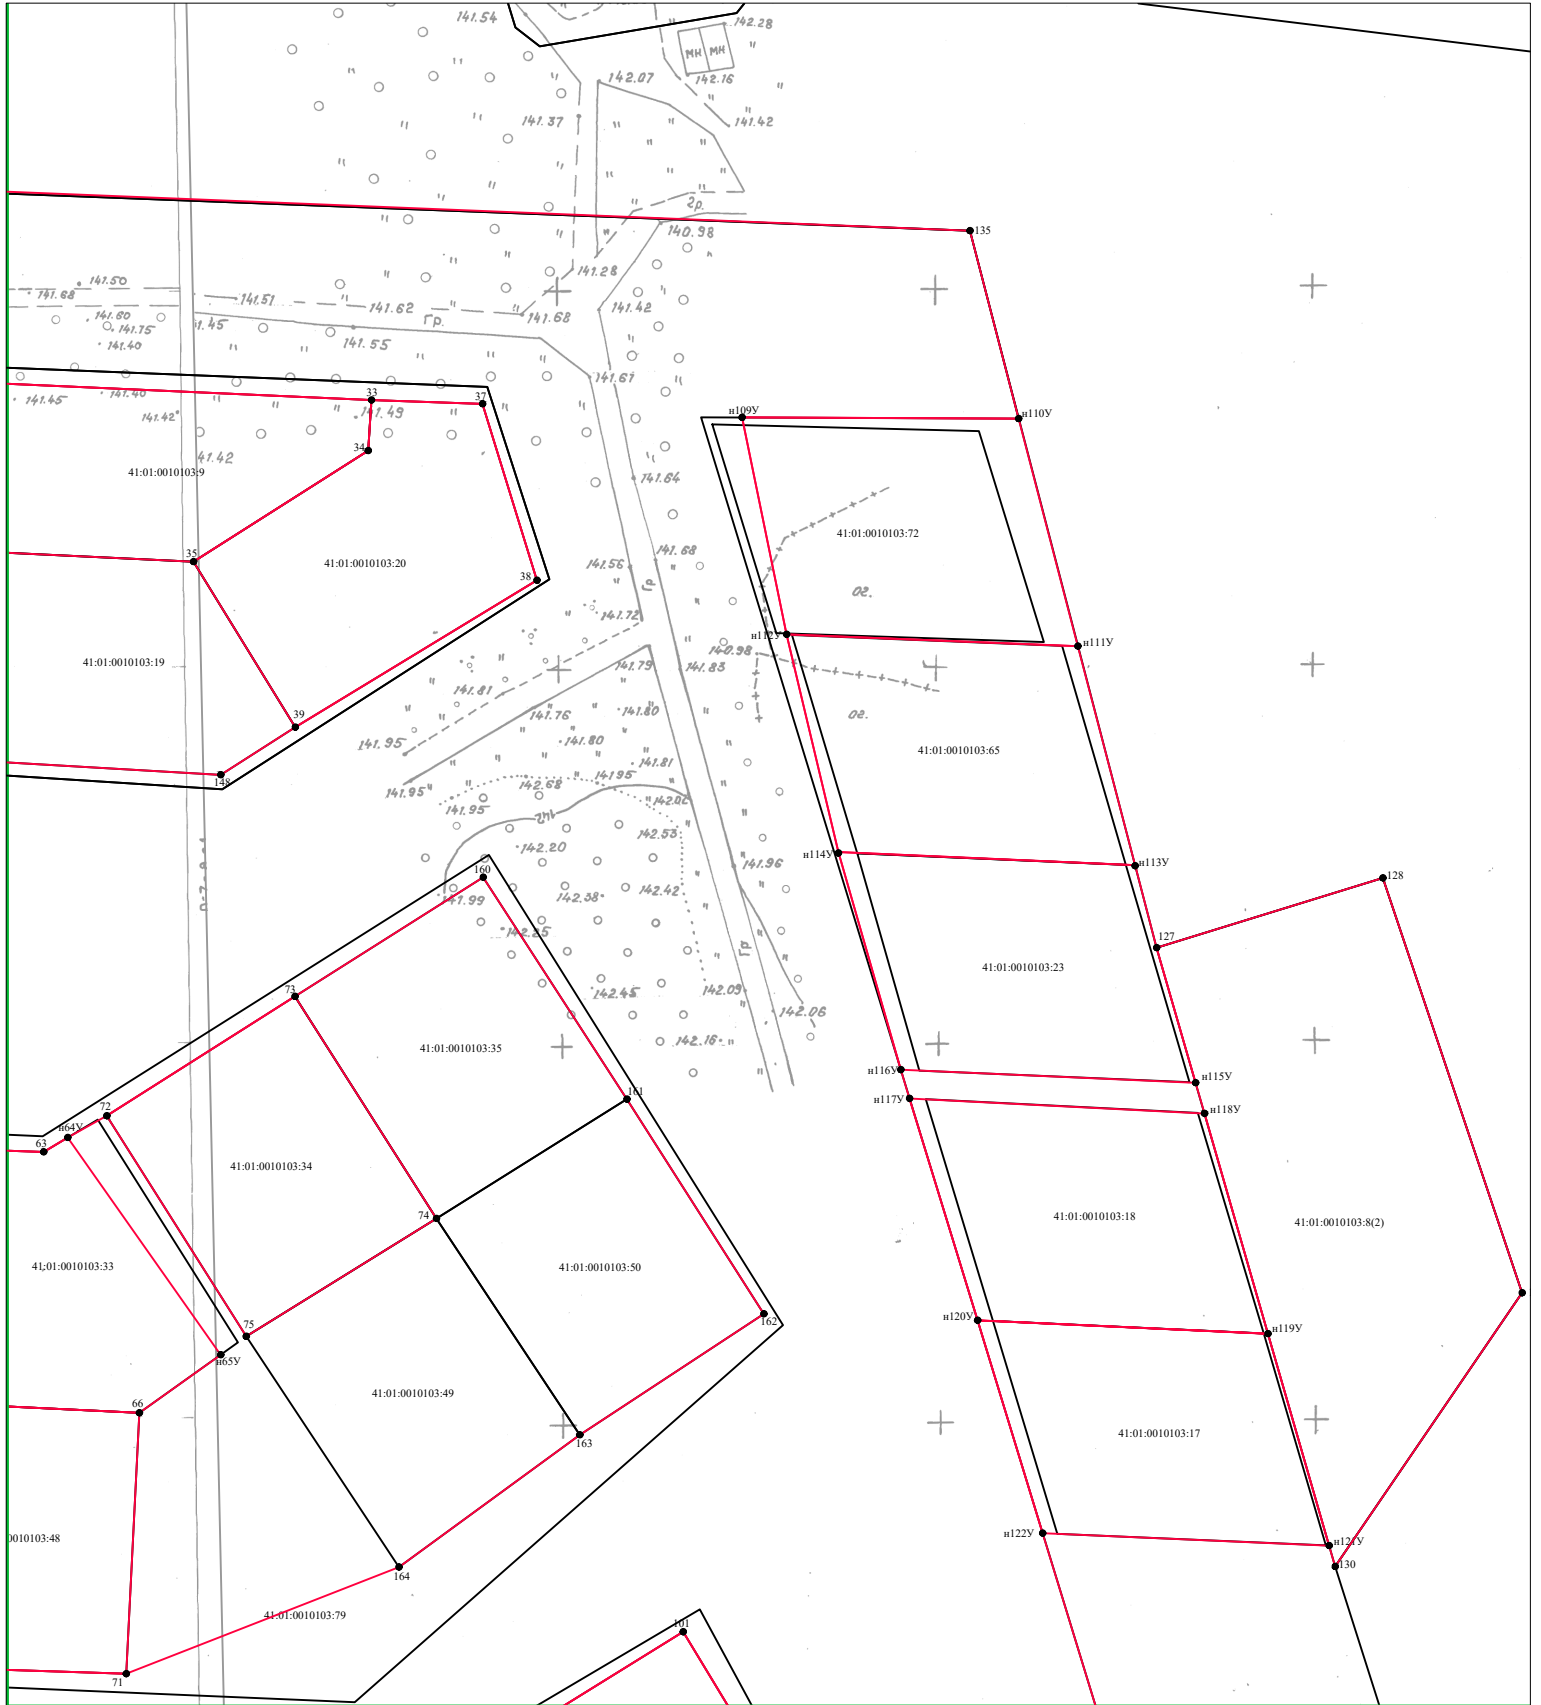

Условные обозначения:

Масштаб 1:1000

- 41:01:0010124 - номер кадастрового квартала
- (black line) - граница кадастрового квартала
- 41:01:0010103:450 - кадастровый номер земельного участка, объекта капитального строительства
- 41:01:0010103:560 - кадастровый номер объекта капитального строительства
- (blue line) - граница земельного участка по сведениям ЕГРН
- (red line) - граница объекта капитального строительства по сведениям ЕГРН
- (pink line) - граница контура, образованного проекцией вновь образованного наземного конструктивного элемента здания, сооружения, объекта незавершенного строительства
- (dashed pink line) - уточняемая граница земельного участка
- 18 - характерная точка границы земельного участка, сведения ЕГРН о которой соответствуют требованиям, позволяющим однозначно определить ее местоположение
- н178У - новая точка границы земельного участка

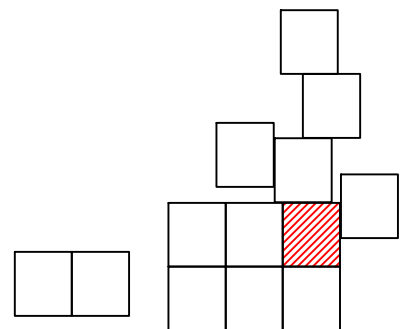


Схема границ земельных участков



Условные обозначения:

- 41:01:0010124 - номер кадастрового квартала
- (pink line) - граница кадастрового квартала
- 41:01:0010103:450 - кадастровый номер земельного участка, объекта капитального строительства
- 41:01:0010103:560 - кадастровый номер объекта капитального строительства
- (black line) - граница земельного участка по сведениям ЕГРН
- (blue line) - граница объекта капитального строительства по сведениям ЕГРН
- (red line) - граница контура, образованного проекцией вновь образованного наземного конструктивного элемента здания, сооружения, объекта незавершенного строительства
- (red line) - уточняемая граница земельного участка
- 18 - характерная точка границы земельного участка, сведения ЕГРН о которой соответствуют требованиям позволяют однозначно определить ее местоположение
- n178У - новая точка границы земельного участка

Масштаб 1:1000


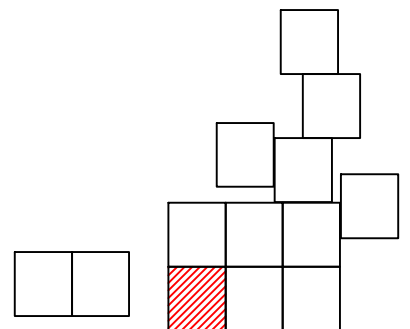


Схема границ земельных участков

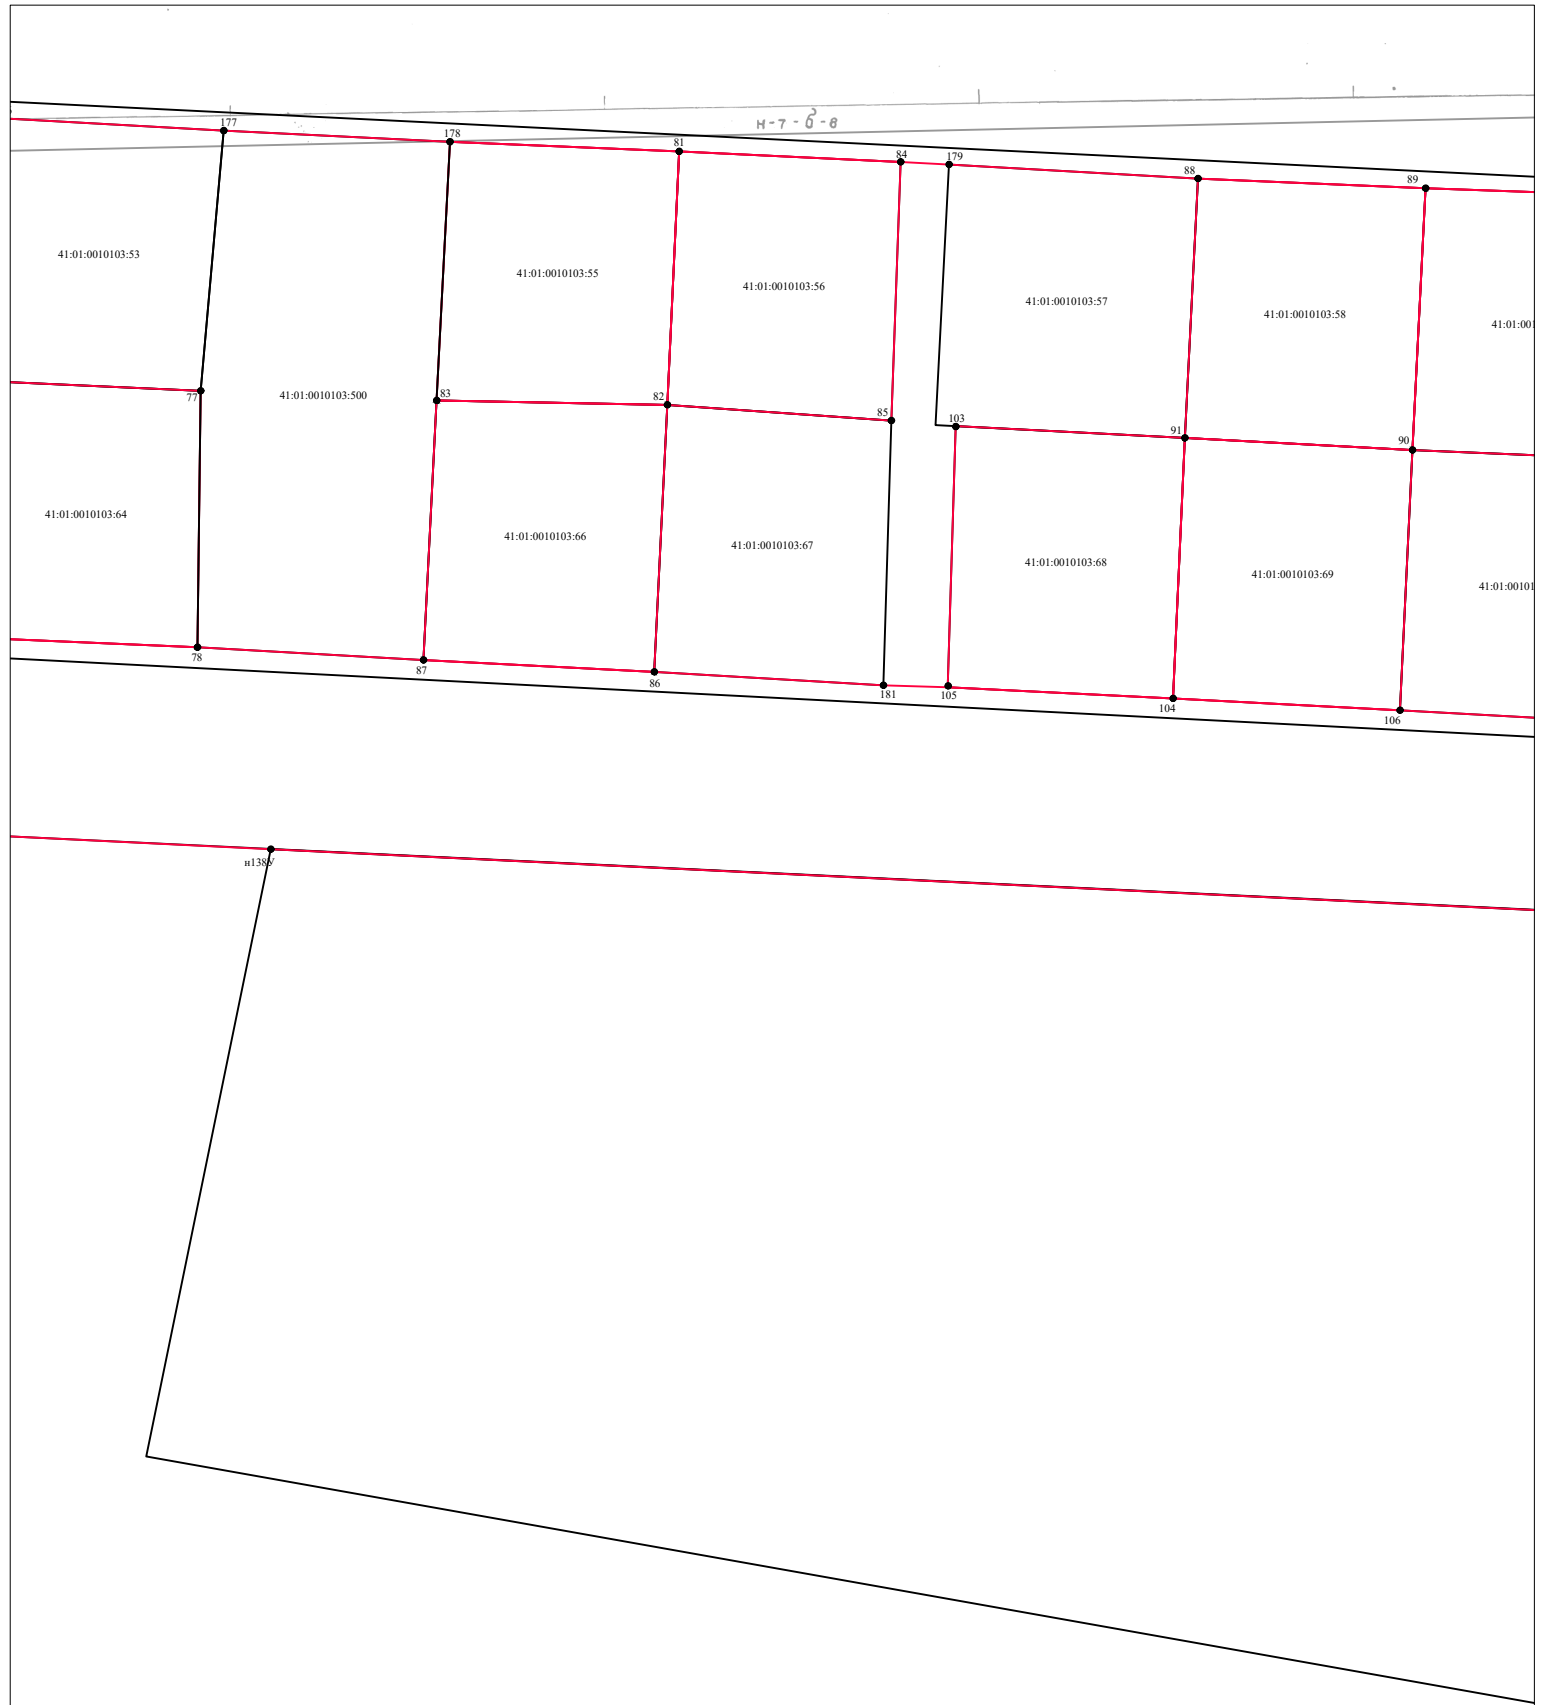

Условные обозначения:

- 41:01:0010124 - номер кадастрового квартала
- (black line) - граница кадастрового квартала
- 41:01:0010103:450 - кадастровый номер земельного участка, объекта капитального строительства
- 41:01:0010103:560 - кадастровый номер объекта капитального строительства
- (black line) - граница земельного участка по сведениям ЕГРН
- (blue line) - граница объекта капитального строительства по сведениям ЕГРН
- (red line) - граница контура, образованного проекцией вновь образованного наземного конструктивного элемента здания, сооружения, объекта незавершенного строительства
- (red line) - уточняемая граница земельного участка
- 18 - характерная точка границы земельного участка, сведения ЕГРН о которой соответствуют требованиям позволяющим однозначно определить ее местоположение
- n178У - новая точка границы земельного участка

Масштаб 1:1000


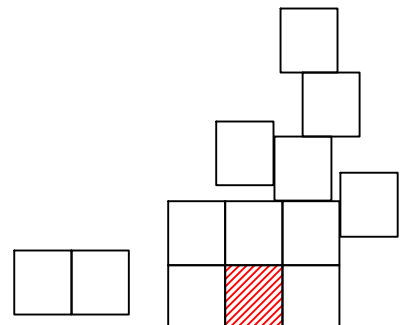


Схема границ земельных участков

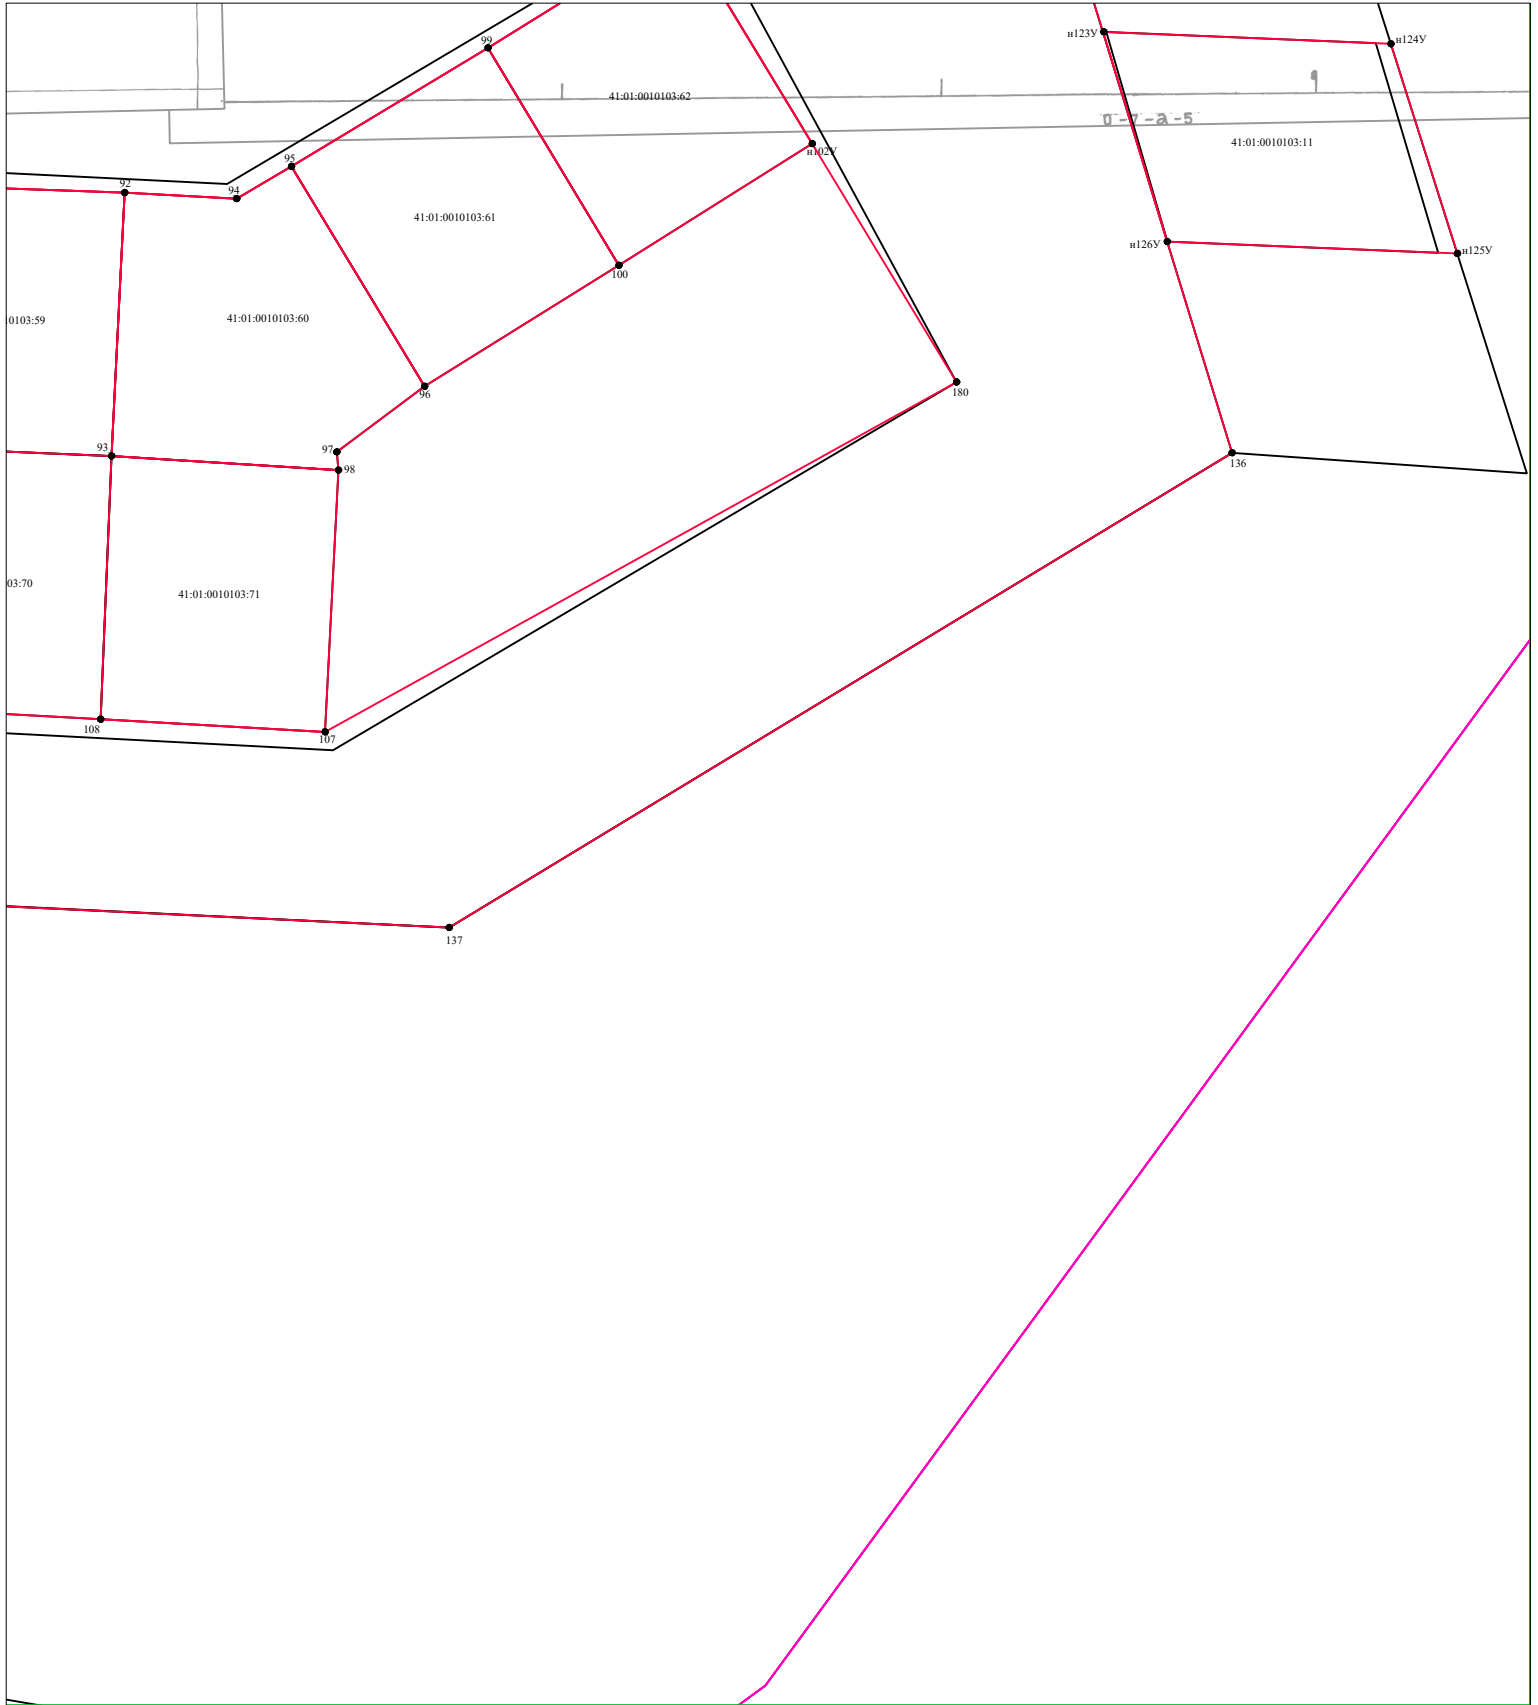

Условные обозначения:

Масштаб 1:1000

- 41:01:0010124- - номер кадастрового квартала
- - граница кадастрового квартала
- 41:01:0010103:450 - кадастровый номер земельного участка, объекта капитального строительства
- 41:01:0010103:560 - кадастровый номер объекта капитального строительства
- - граница земельного участка по сведениям ЕГРН
- - граница объекта капитального строительства по сведениям ЕГРН
- - граница контура, образованного проекцией вновь образованного наземного конструктивного элемента здания, сооружения, объекта незавершенного строительства
- - уточняемая граница земельного участка
- 18 - характерная точка границы земельного участка, сведения ЕГРН о которой соответствуют требованиям позволяющим однозначно определить ее местоположение
- н178У - новая точка границы земельного участка

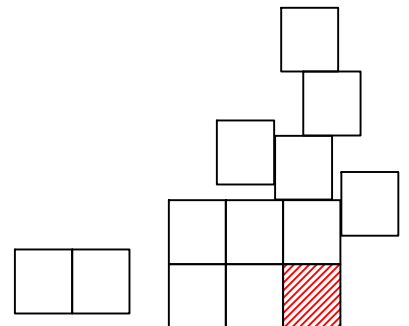


Схема границ земельных участков



Условные обозначения:

Масштаб 1:1000

- 41:01:0010124 - номер кадастрового квартала
- (pink line) - граница кадастрового квартала
- 41:01:0010103:450 - кадастровый номер земельного участка, объекта капитального строительства
- 41:01:0010103:560 - кадастровый номер объекта капитального строительства
- (black line) - граница земельного участка по сведениям ЕГРН
- (blue line) - граница объекта капитального строительства по сведениям ЕГРН
- (red line) - граница контура, образованного проекцией вновь образованного наземного конструктивного элемента здания, сооружения, объекта незавершенного строительства
- (red line) - уточняемая граница земельного участка
- 18 - характерная точка границы земельного участка, сведения ЕГРН о которой соответствуют требованиям позволяют однозначно определить ее местоположение
- н178У - новая точка границы земельного участка


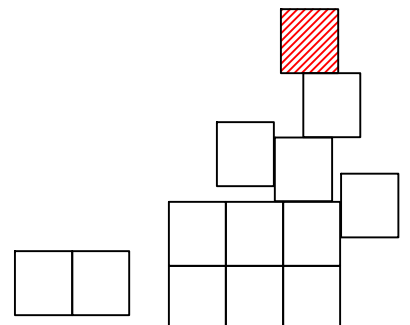


Схема границ земельных участков

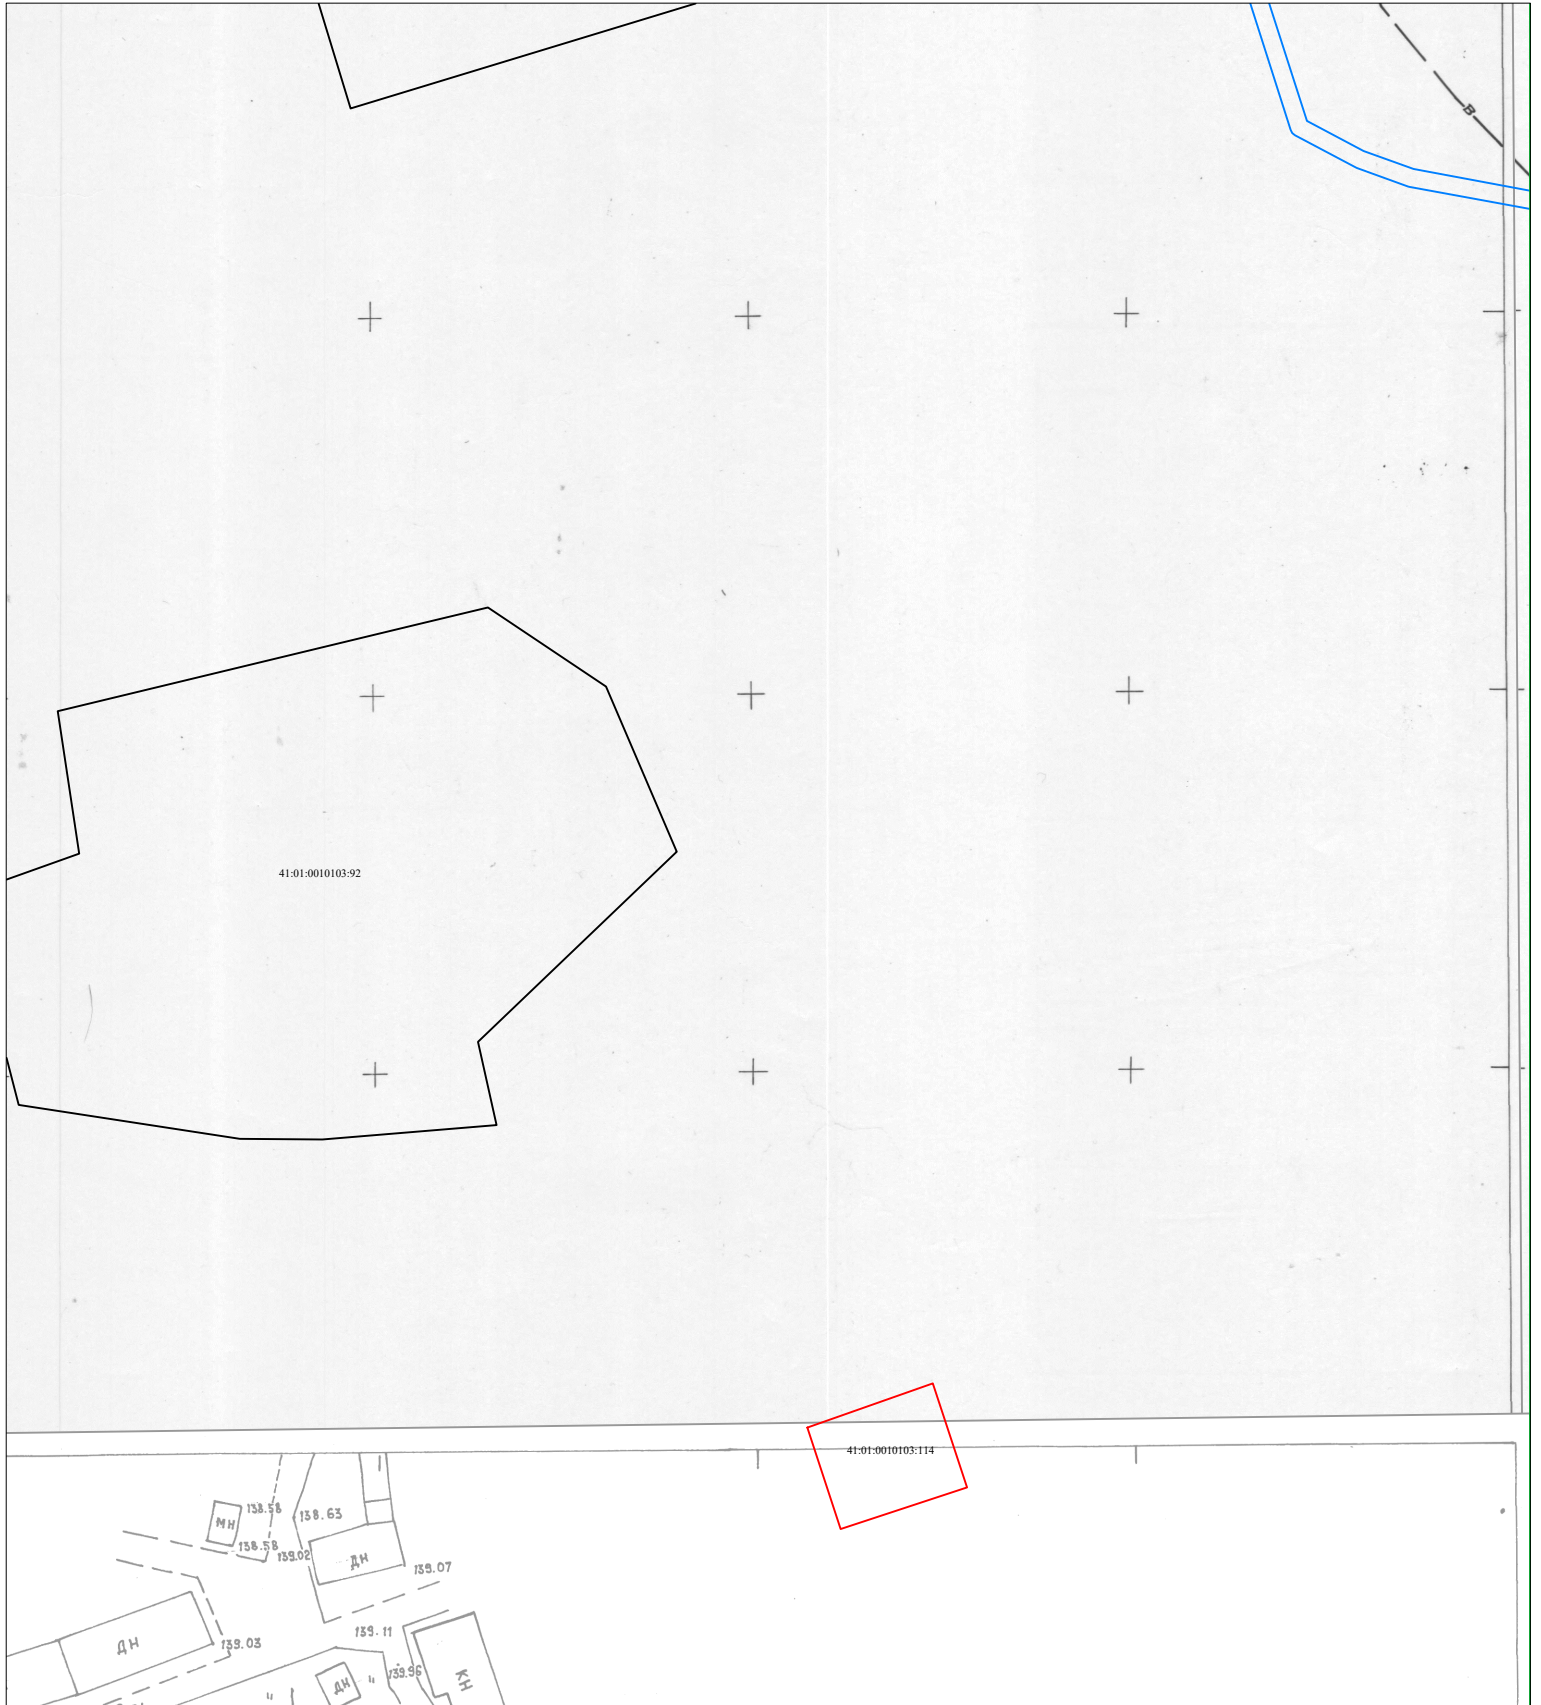

Условные обозначения:

- 41:01:0010124 - номер кадастрового квартала
- (pink line) - граница кадастрового квартала
- 41:01:0010103:450 - кадастровый номер земельного участка, объекта капитального строительства
- 41:01:0010103:560 - кадастровый номер объекта капитального строительства
- (black line) - граница земельного участка по сведениям ЕГРН
- (blue line) - граница объекта капитального строительства по сведениям ЕГРН
- (red line) - граница контура, образованного проекцией вновь образованного наземного конструктивного элемента здания, сооружения, объекта незавершенного строительства
- (dashed red line) - уточняемая граница земельного участка
- 18 - характерная точка границы земельного участка, сведения ЕГРН о которой соответствуют требованиям позволяют однозначно определить ее местоположение
- n178Y - новая точка границы земельного участка

Масштаб 1:1000


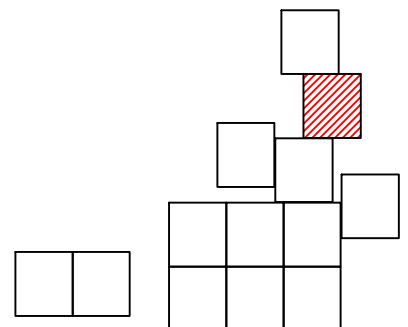


Схема границ земельных участков

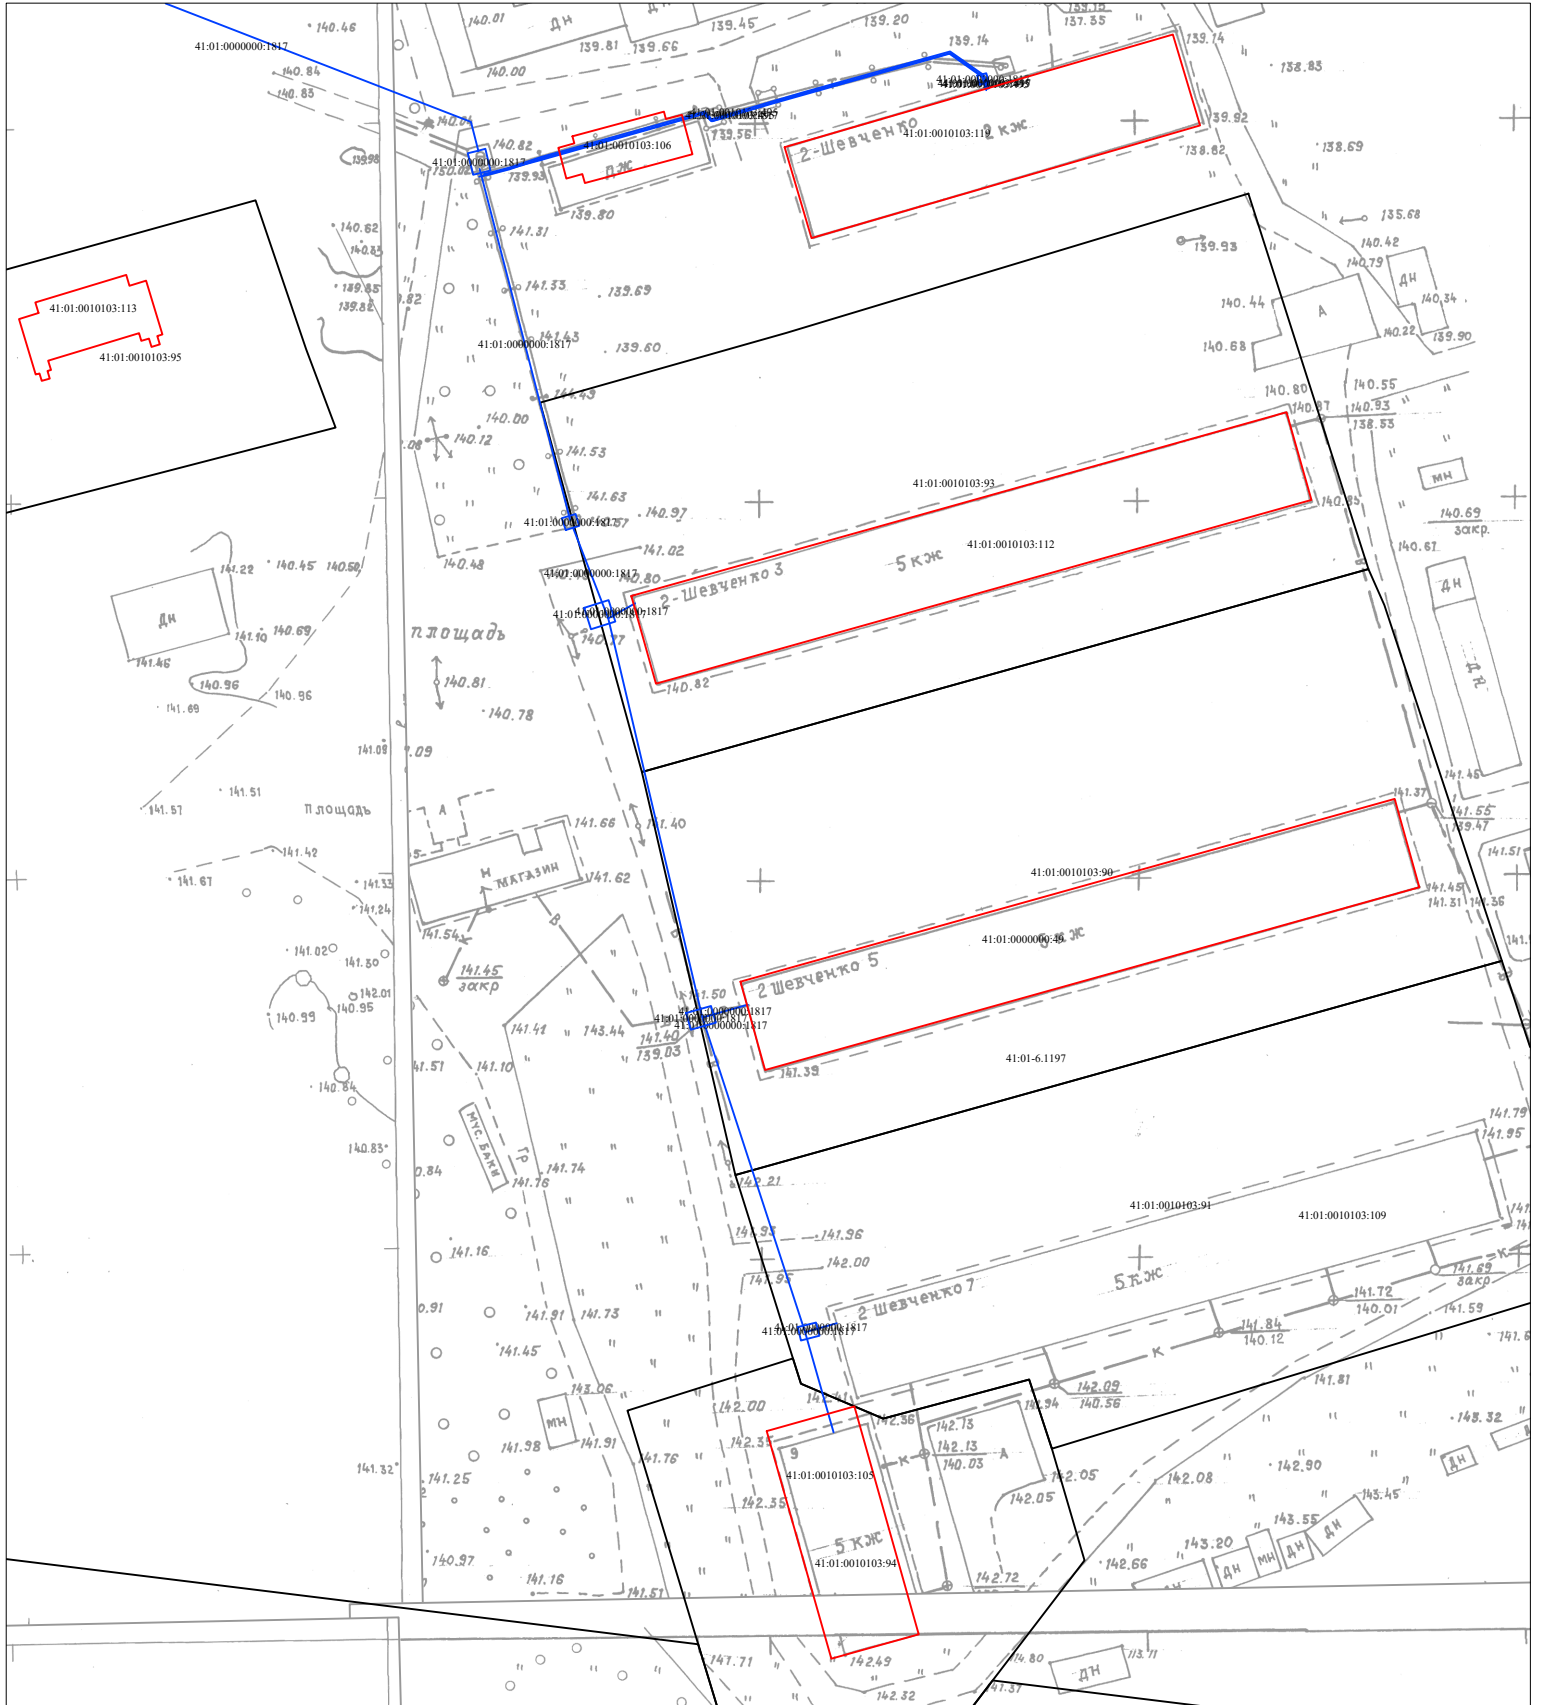

Условные обозначения:

Масштаб 1:1000

- 41:01:0010124 - номер кадастрового квартала
- граница кадастрового квартала
- 41:01:0010103:450 - кадастровый номер земельного участка, объекта капитального строительства
- 41:01:0010103:560 - кадастровый номер объекта капитального строительства
- граница земельного участка по сведениям ЕГРН
- граница объекта капитального строительства по сведениям ЕГРН
- граница контура, образованного проекцией вновь образованного наземного конструктивного элемента здания, сооружения, объекта незавершенного строительства
- уточняемая граница земельного участка
- 18 - характерная точка границы земельного участка, сведения ЕГРН о которой соответствуют требованиям позволяют однозначно определить ее местоположение
- n178У - новая точка границы земельного участка


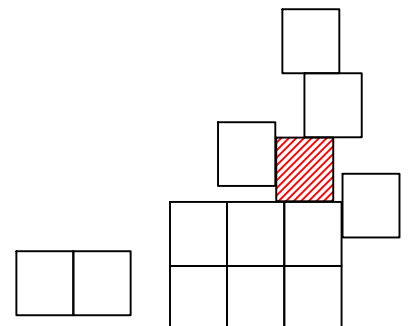


Схема границ земельных участков

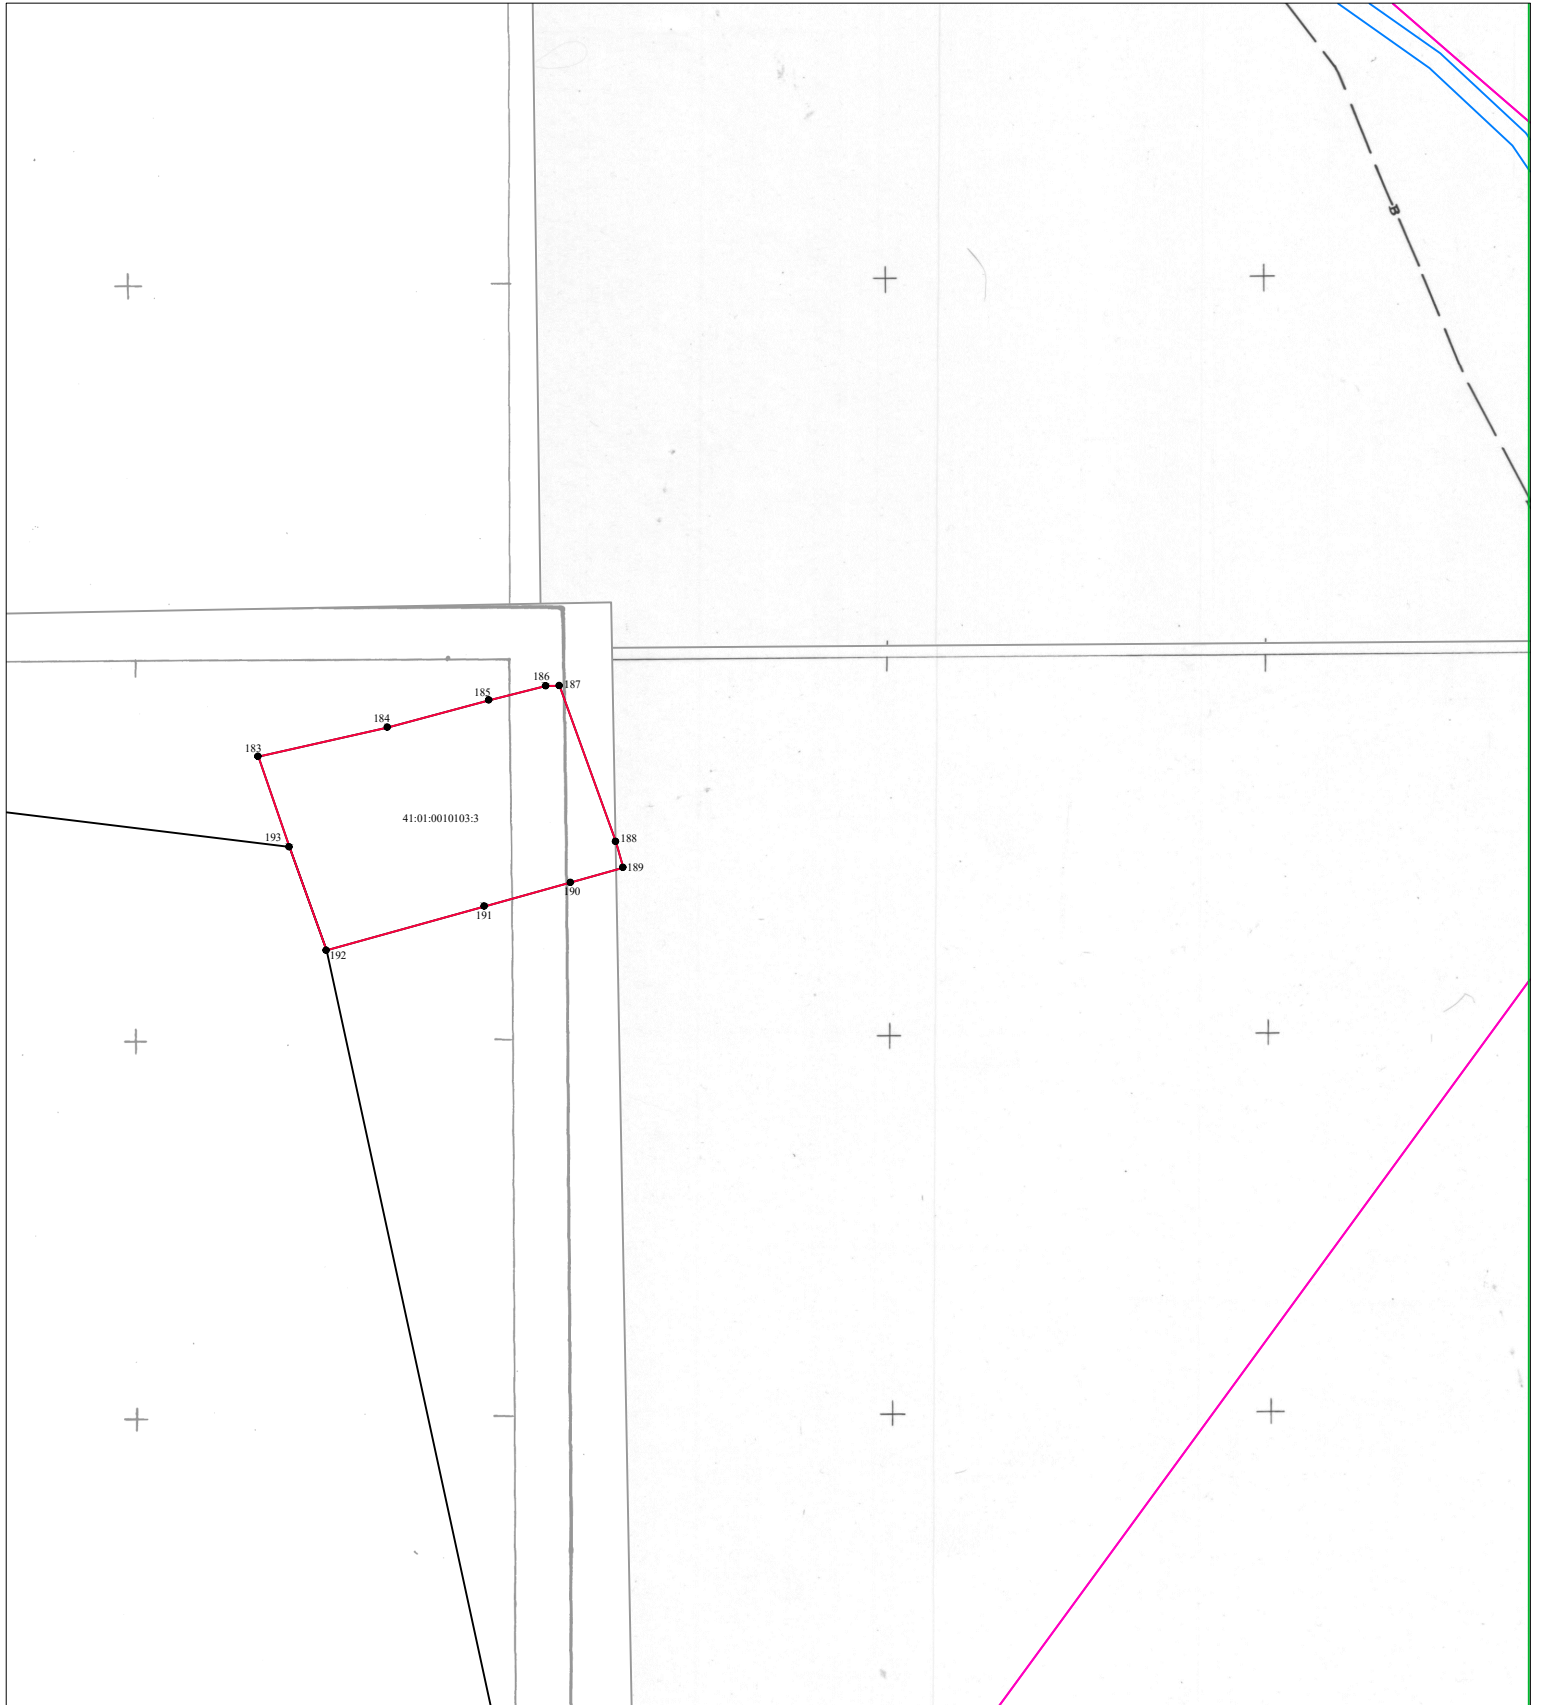

Условные обозначения:

Масштаб 1:1000

- 41:01:0010124 - номер кадастрового квартала
- (pink line) - граница кадастрового квартала
- 41:01:0010103:450 - кадастровый номер земельного участка, объекта капитального строительства
- 41:01:0010103:560 - кадастровый номер объекта капитального строительства
- (black line) - граница земельного участка по сведениям ЕГРН
- (blue line) - граница объекта капитального строительства по сведениям ЕГРН
- (red line) - граница контура, образованного проекцией вновь образованного наземного конструктивного элемента здания, сооружения, объекта незавершенного строительства
- (red line) - уточняемая граница земельного участка
- 18 - характерная точка границы земельного участка, сведения ЕГРН о которой соответствуют требованиям позволяют однозначно определить ее местоположение
- п178У - новая точка границы земельного участка

